


PLANTA BAIXA - 4º PAVIMENTO
ESCALA 1/75

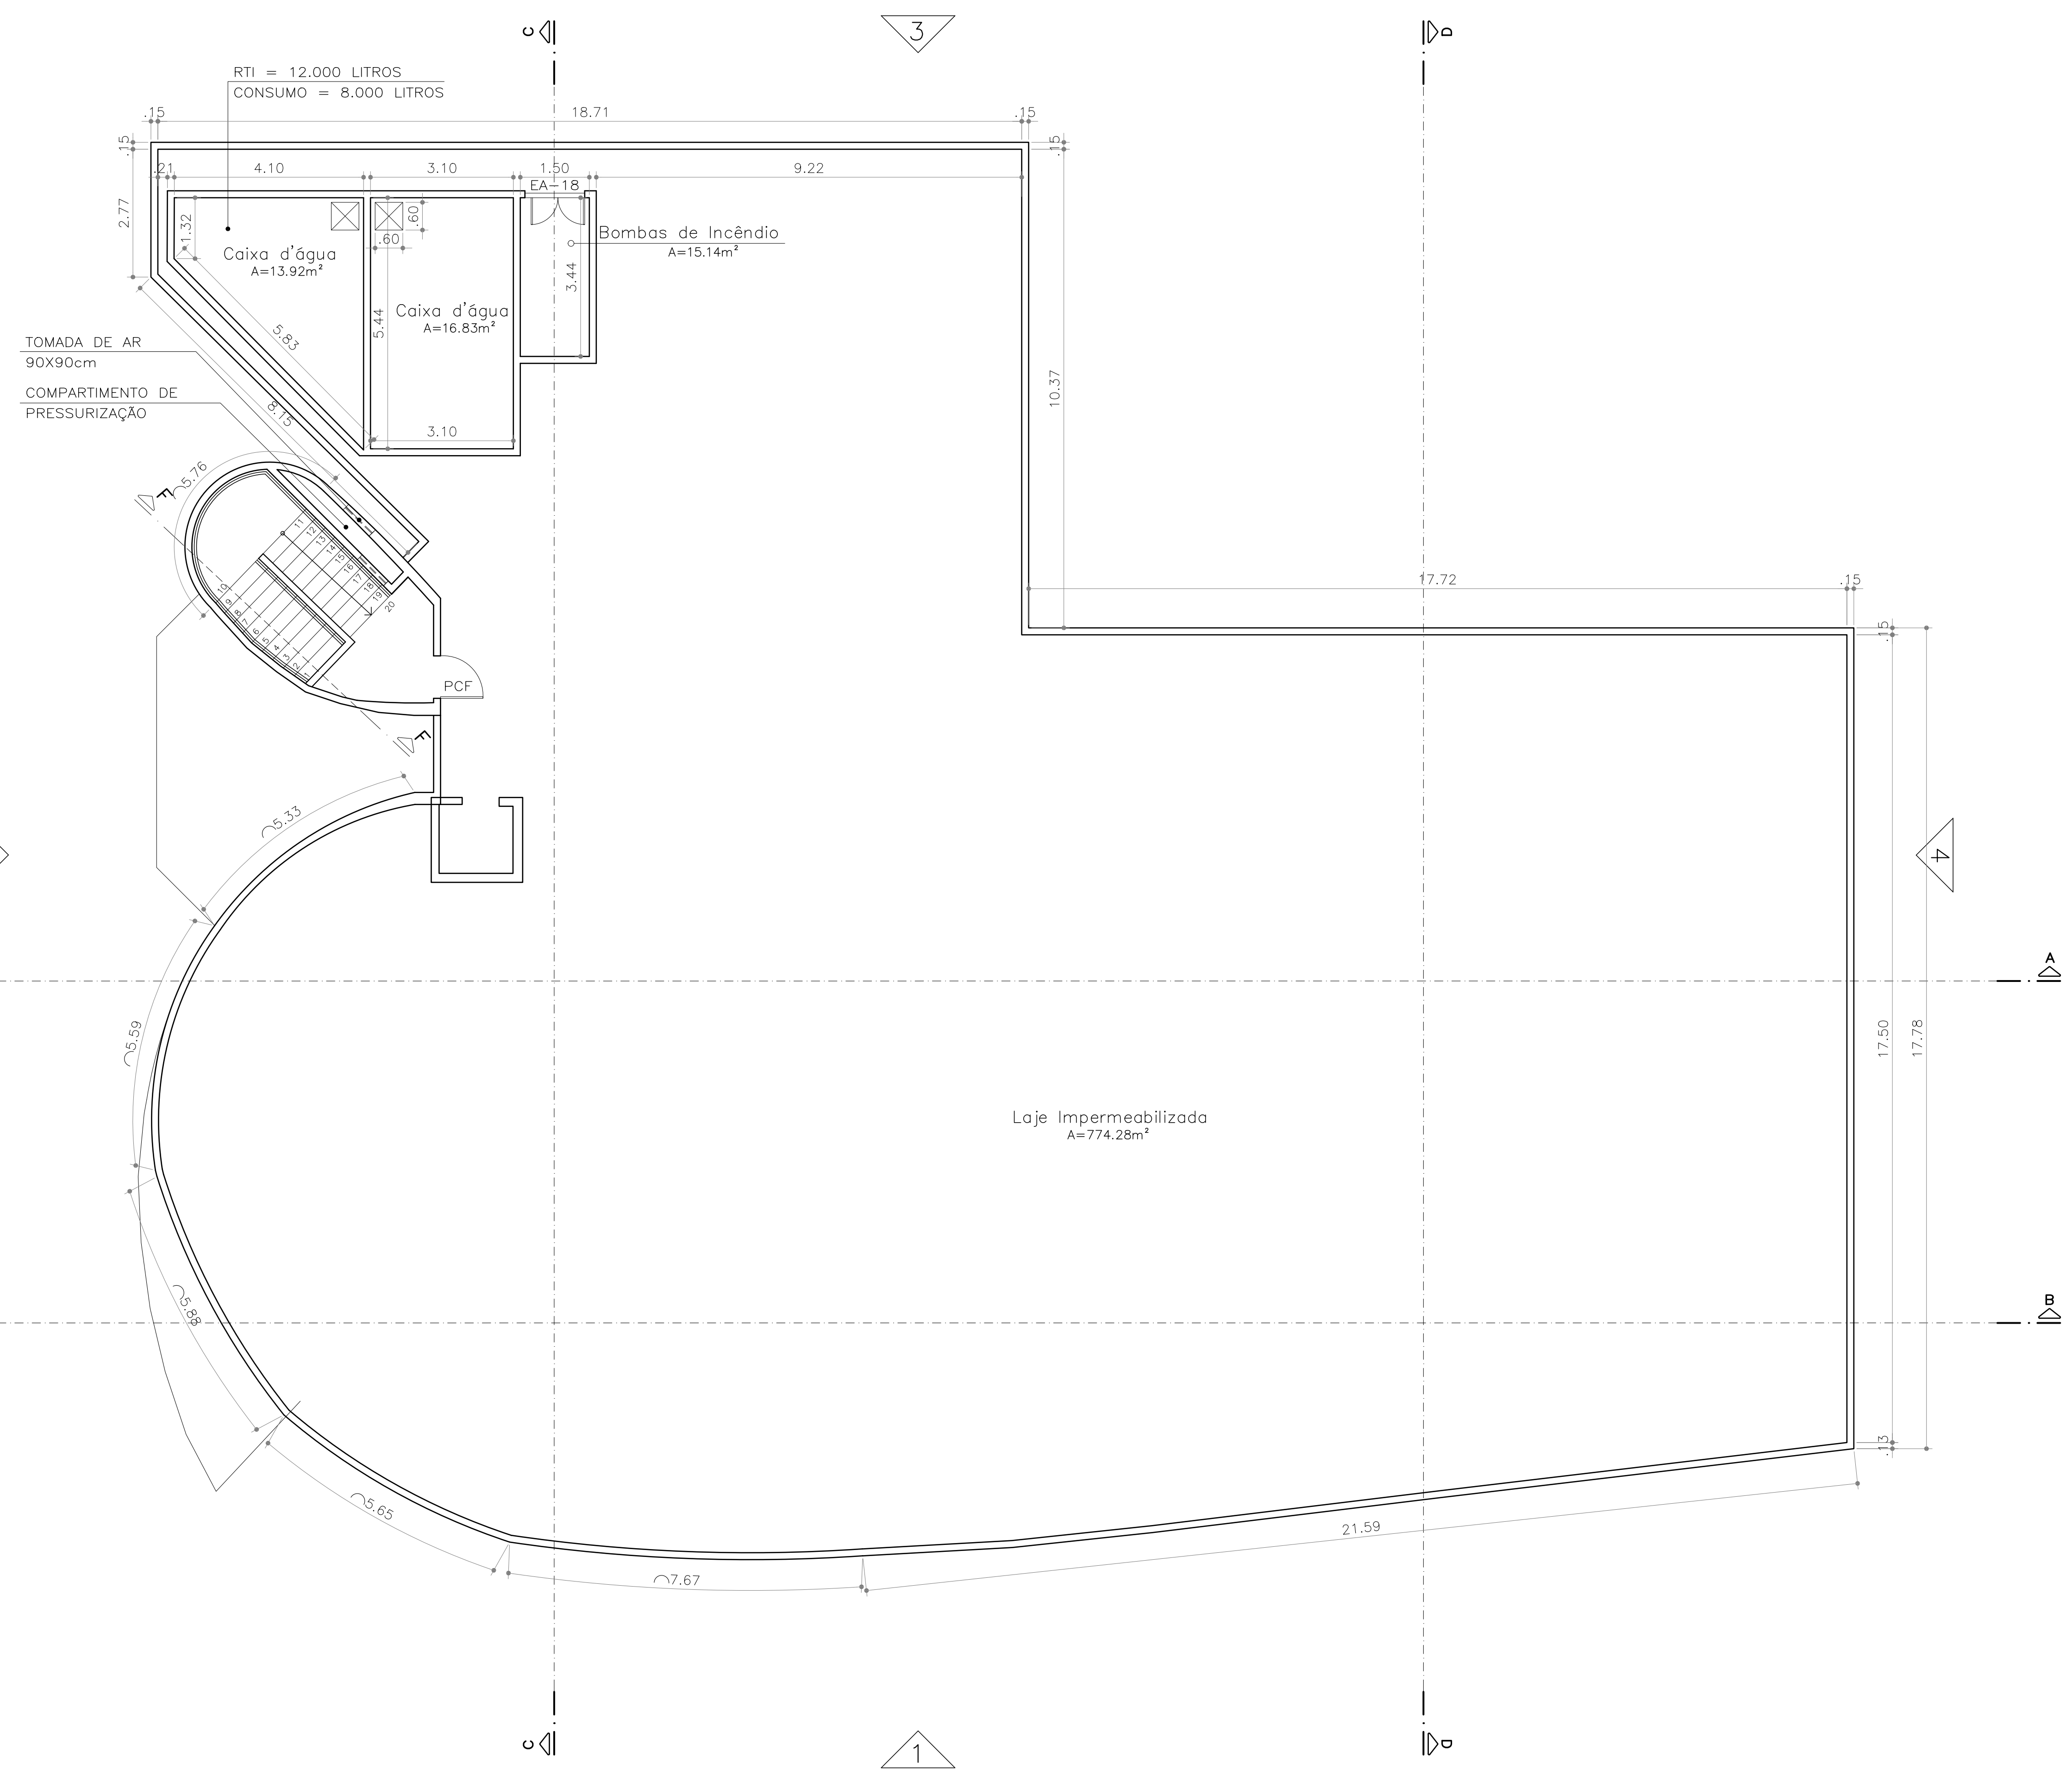

PLANTA DE COBERTURA
ESCALA 1/75

LEGENDAS:

	ALVENARIA EXISTENTE
	ALVENARIA A DEMOLIR
	ALVENARIA A CONSTRUIR
	GESSO ACARTONADO EXISTENTE
	GESSO ACARTONADO A CONSTRUIR
	PARDE DIVISÓRIA A CONSTRUIR

OBSERVAÇÕES:
CONFERRIR DIMENSÕES NO LOCAL.

REVISÃO	MODIFICAÇÃO	DATA	PROJETISTA	DESENHISTA	APROVO
01					
02					
03					
04					

NOTAS:
 - COTAS EM CENTÍMETROS, UNIDADES EM METROS;
 - TODAS AS MEDIDAS DEVEM SER CONFERIDAS NA OBRA;
 - AS COTAS DO DETALHAMENTO SEMPRE PREVALECEM EM RELAÇÃO AO PROJETO BÁSICO;
 - AS COTAS DO DESENHO SEMPRE PREVALECEM EM RELAÇÃO À ESCALA;
 - AS COTAS FÍSICAS SUPERCEM ACABADOS;
 - O DETALHAMENTO PARA CORRETO DESEMPENHO DO CONJUNTO É DE EXCLUSIVA RESPONSABILIDADE DOS FORNECEDORES.

COFFITO
 Eng. José Eduardo Barreto de Souza
 Departamento de Infraestrutura

CONSELHO FEDERAL DE FISIOTERAPIA E TERAPIA OCUPACIONAL
C O F F I T O
SIA TRÊCHO 17, VIA IA 4, LOTE 810
BRASILIA - DF

AS-BUILT (SITUAÇÃO EXISTENTE)

CONTEÚDO:	PLANTAS BAIXAS	ÁREA PAV. (m²)	ÁREA TOTAL (m²)
CONT.:	4º PAVIMENTO E COBERTURA		
AS-BUILT - SITUAÇÃO EXISTENTE			
COORDENAÇÃO:	PROJETO EXECUTIVO	ESCALA:	DATA:
		INDICADA	FEV.2023

ESB-04